




REV.	MODIFICATIONS							DATE	VERIFIÉ PAR	CHECKED BY
					DESSINÉ PAR (DRAWN BY)	DATE	NOM / NAME			
L	MODIF TAG				OJACO	06-OCT-2017	T.GOV		06-OCT-2017	
K	MODIF TAG				OJACO	20-JUN-2017	T.GOV		20-JUN-2017	
J	AS BUILT				OJACO	14-JUN-2017	T.GOV		14-JUN-2017	
H	AS BUILT				OJACO	18-APR-2017	T.GOV		18-APR-2017	
G	UPDATE AS BUILT				DJONDY	25-NOV-2016	T.GOV		25-NOV-2016	

CE DOCUMENT EST LA PROPRIÉTÉ EXCLUSIVE DE PIERRE GUERIN ET NE PEUT ÊTRE RÉALISÉ NI REPRODUIT SANS AUTORISATION ÉCRITE.
THIS DOCUMENT IS THE EXCLUSIVE PROPERTY OF PIERRE GUERIN AND SHALL NOT BE DISCLOSED NOR REPRODUCED WITHOUT WRITTEN AUTHORIZATION.

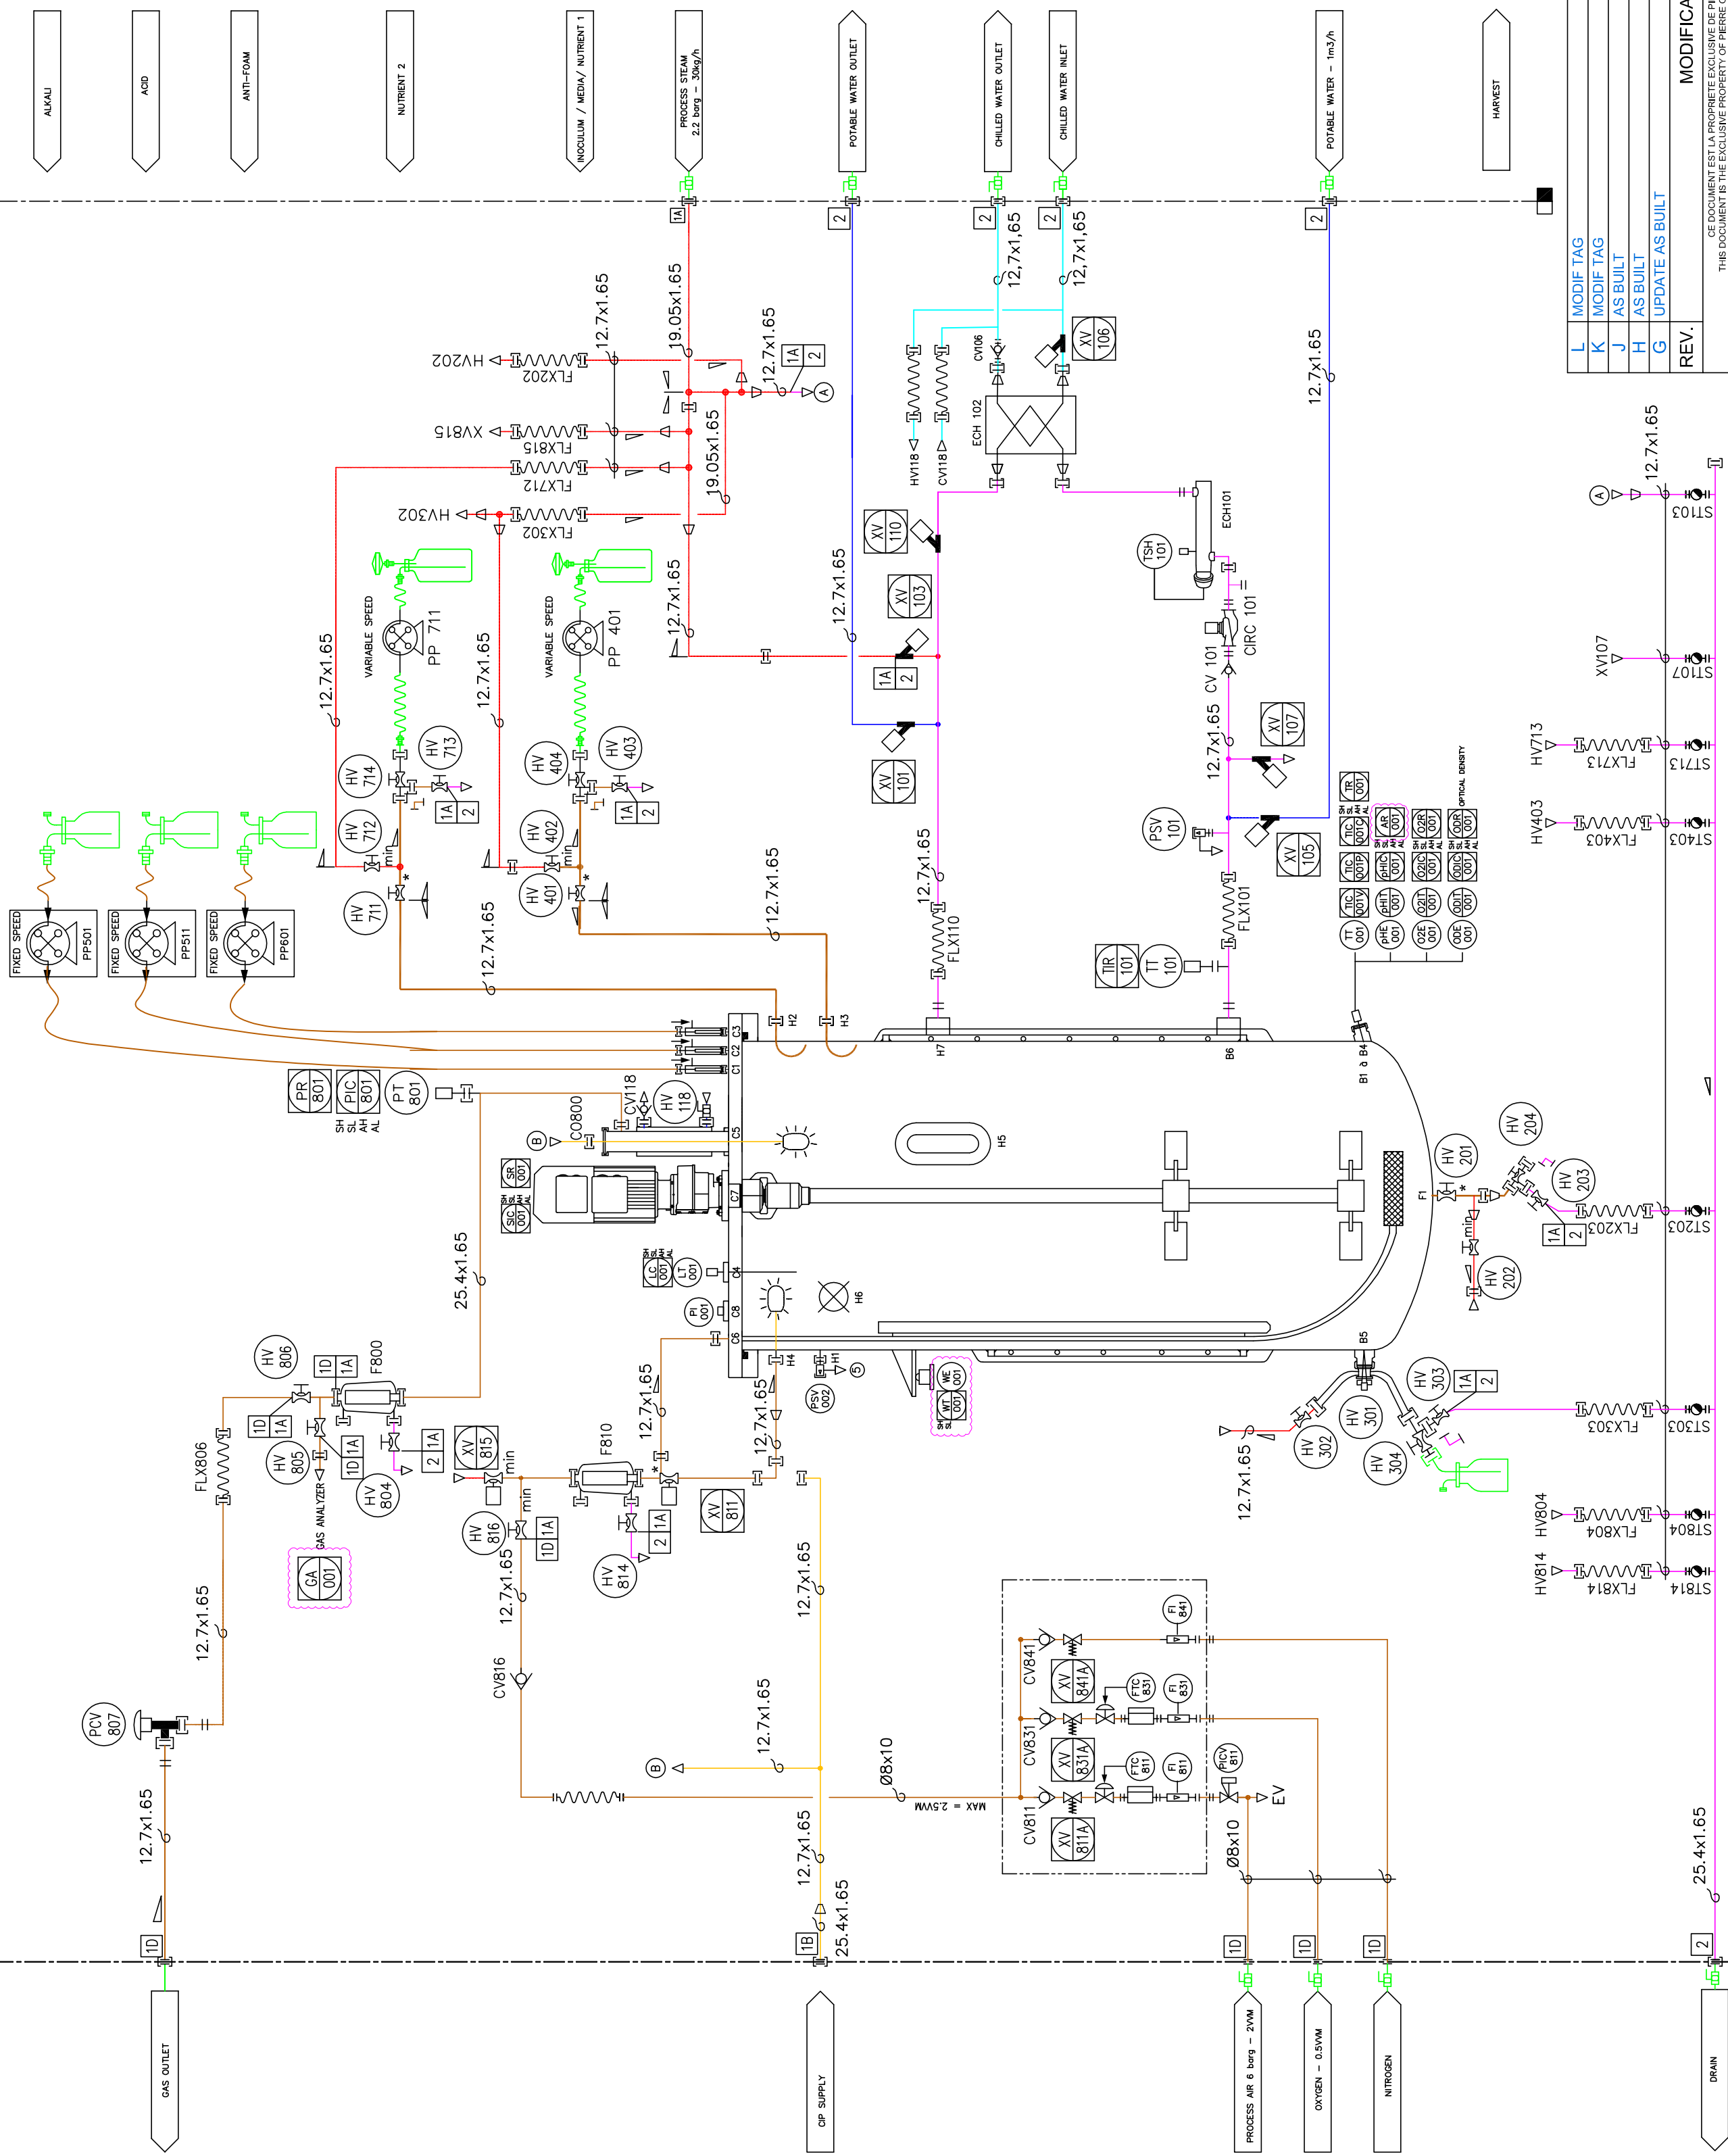

PIERRE GUÉRIN
TECHNOLOGIES

P&ID
EVO 15L FERMENTER

BIOLAFITTE
79000 NIORT - FRANCE
TEL.: +33 (0)5.49.04.78.00
WWW.PIERREGUERIN.COM

ECHELLE :
 ÉCHELLE :
 J2E50200
 PORTON BIOPHARM

AN / DRAWING 231069 REV. L

PLAN / DRAWING	REV.
----------------	------

A

U

W

[illegible]

H

7

K

1

COMMENTS

① ACCESSORIES OUT OF PIERRE GUERIN SCOPE OF SUPPLY

② min : tee or not cut valve ("fitting to fitting")